

川力營造有限公司

新北市林口區粉寮路二段272-8號
電話: (02)2701-5583
yeh13076679@gmail.com

核章

監造核章

案名
歷史場景服務空間
〈舊公車處〉改善
工程

竣工圖

圖面修正		
No.	日期	說明
	111/10	竣工圖
工程編號 Project No.		
日期 Date	111/10	
繪圖 Drawn By		
檢核 Checked By		


圖名 Sheet Name

屋突層平面圖

圖號 Sheet No.

A2-4

比例 Scale A3:1/150

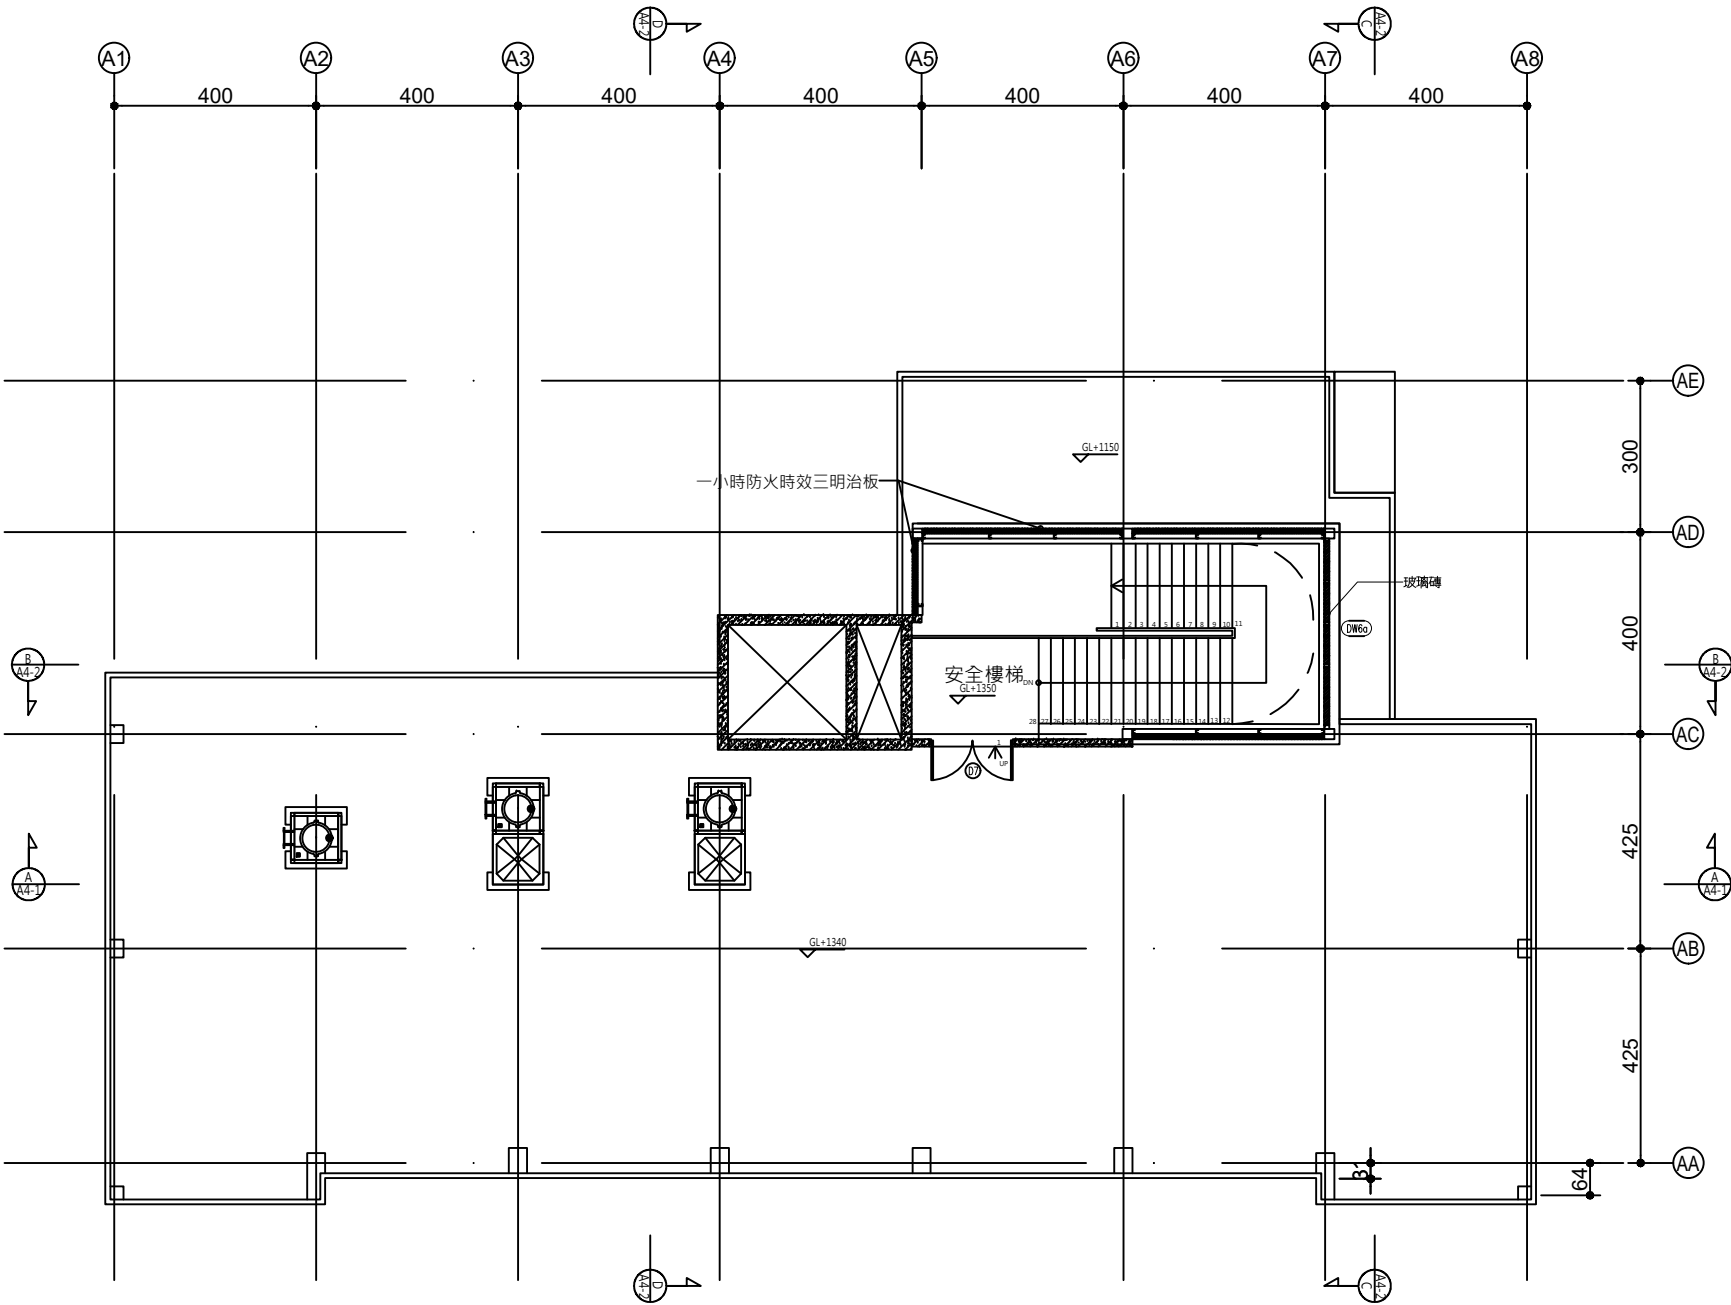

1
A2-4

屋突層平面圖

A3=1/150



- RC柱
- 鋼柱
- 磚牆
- 三明治板(一小時防火時效)
- 玻璃磚