

核章

監造核章

案名
歷史場景服務空間
(舊公車處)改善
工程

竣工圖

圖面修正

No.	日期	說明
1	111/10	竣工圖

工程編號 Project No.	
日期 Date	111/10
繪圖 Drawn By	
檢核 Checked By	



圖名 Sheet Name

屋頂層平面圖
地下一層平面圖

圖號 Sheet No.

A2-5

比例 Scale A3:1/150

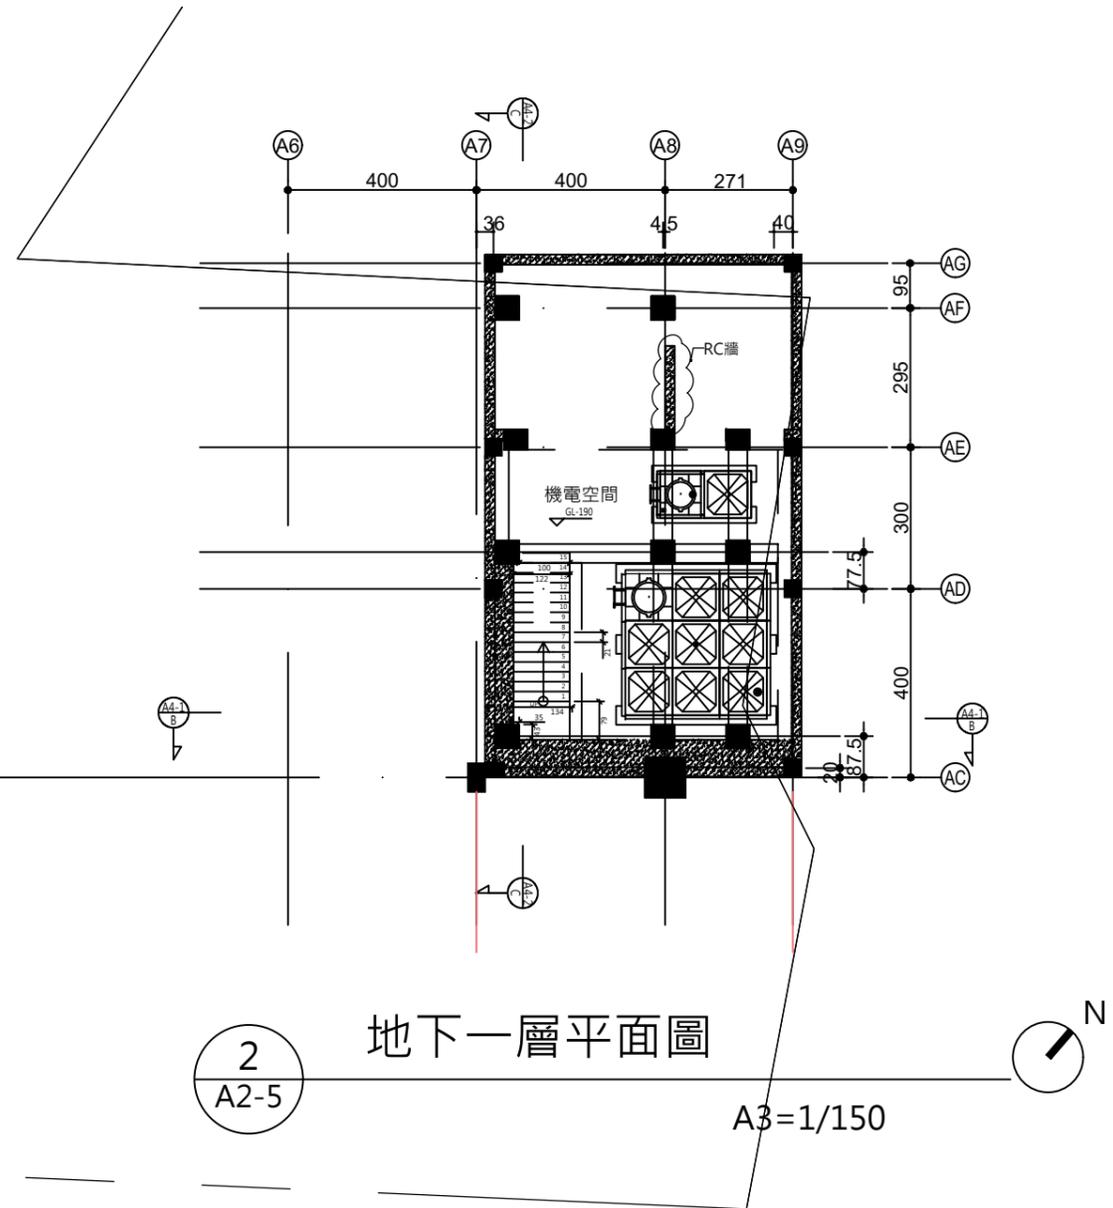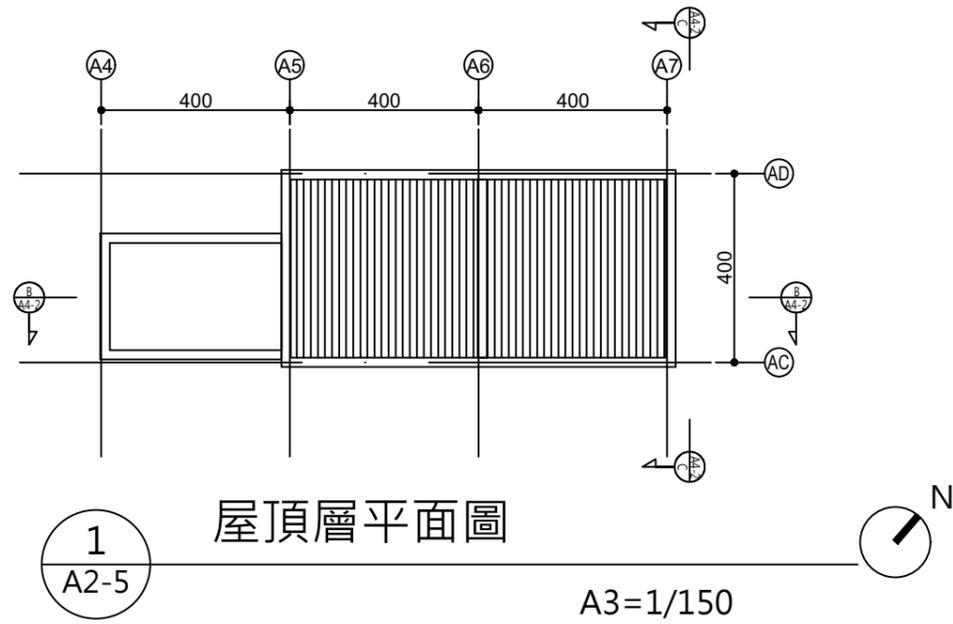

- RC柱
- ▨ 鋼柱
- ▩ RC牆