


可使用範圍

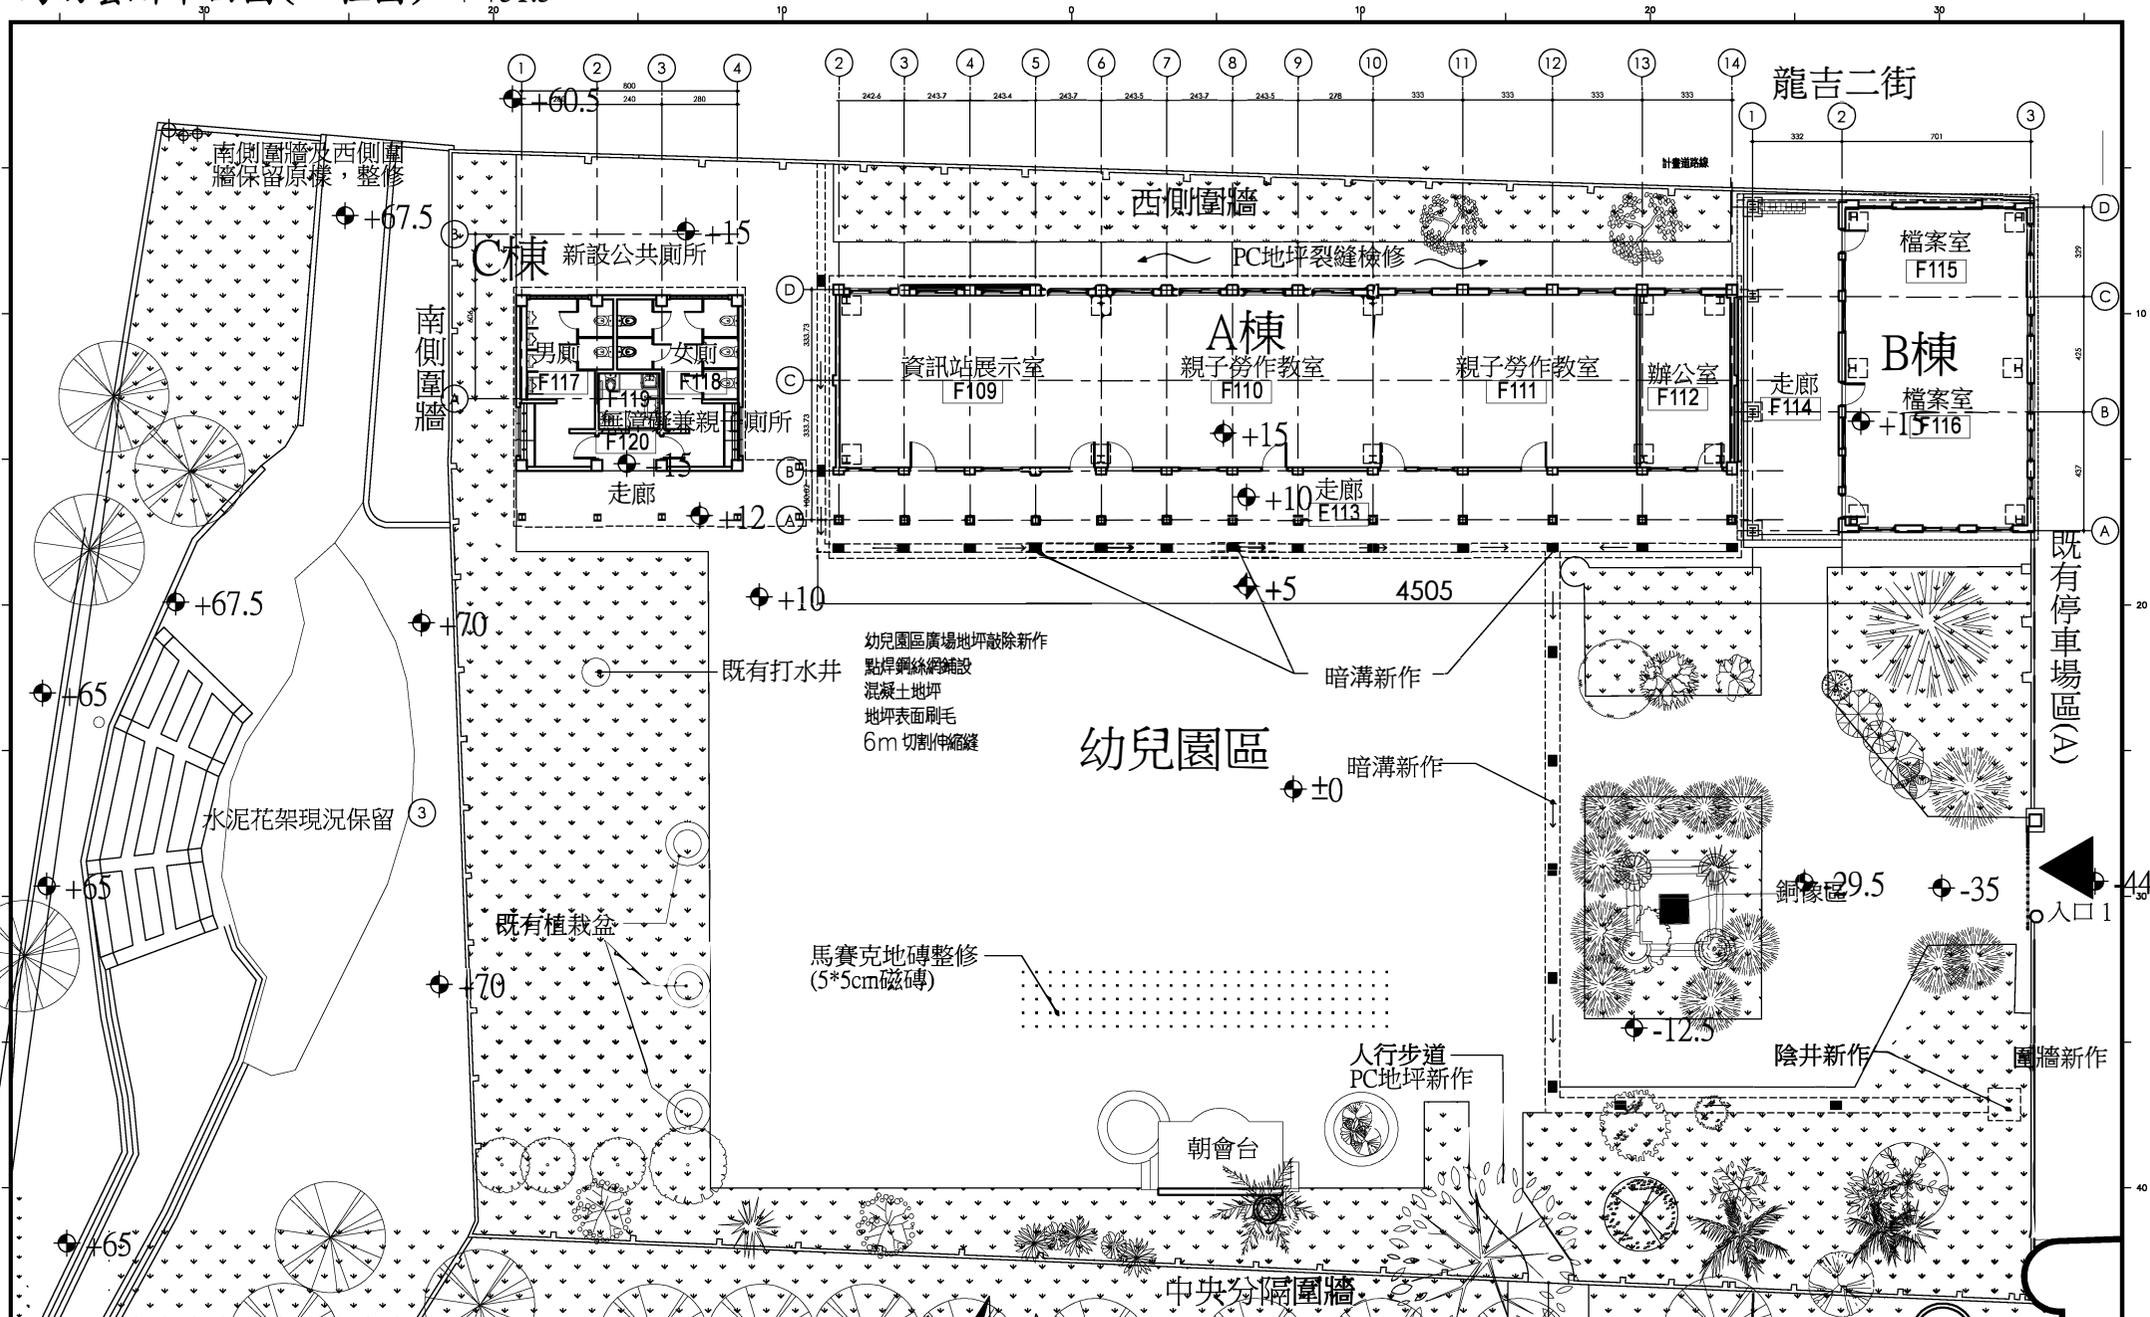

1

幼兒園修復全區配置圖  
A3 SCALE: 1/200 單位: cm

管制門新作

桃園市歷史建築 馬祖新村修復再利用第三期工程	設計顧問	繪圖	覆核	技師簽證	比例尺	1/200	幼兒園修復全區配置圖	圖號	張號
		設計	核准		單位			A114-1	竣工圖
		校核			日期	109/6/27			

竣工圖

A114-1

109/6/27