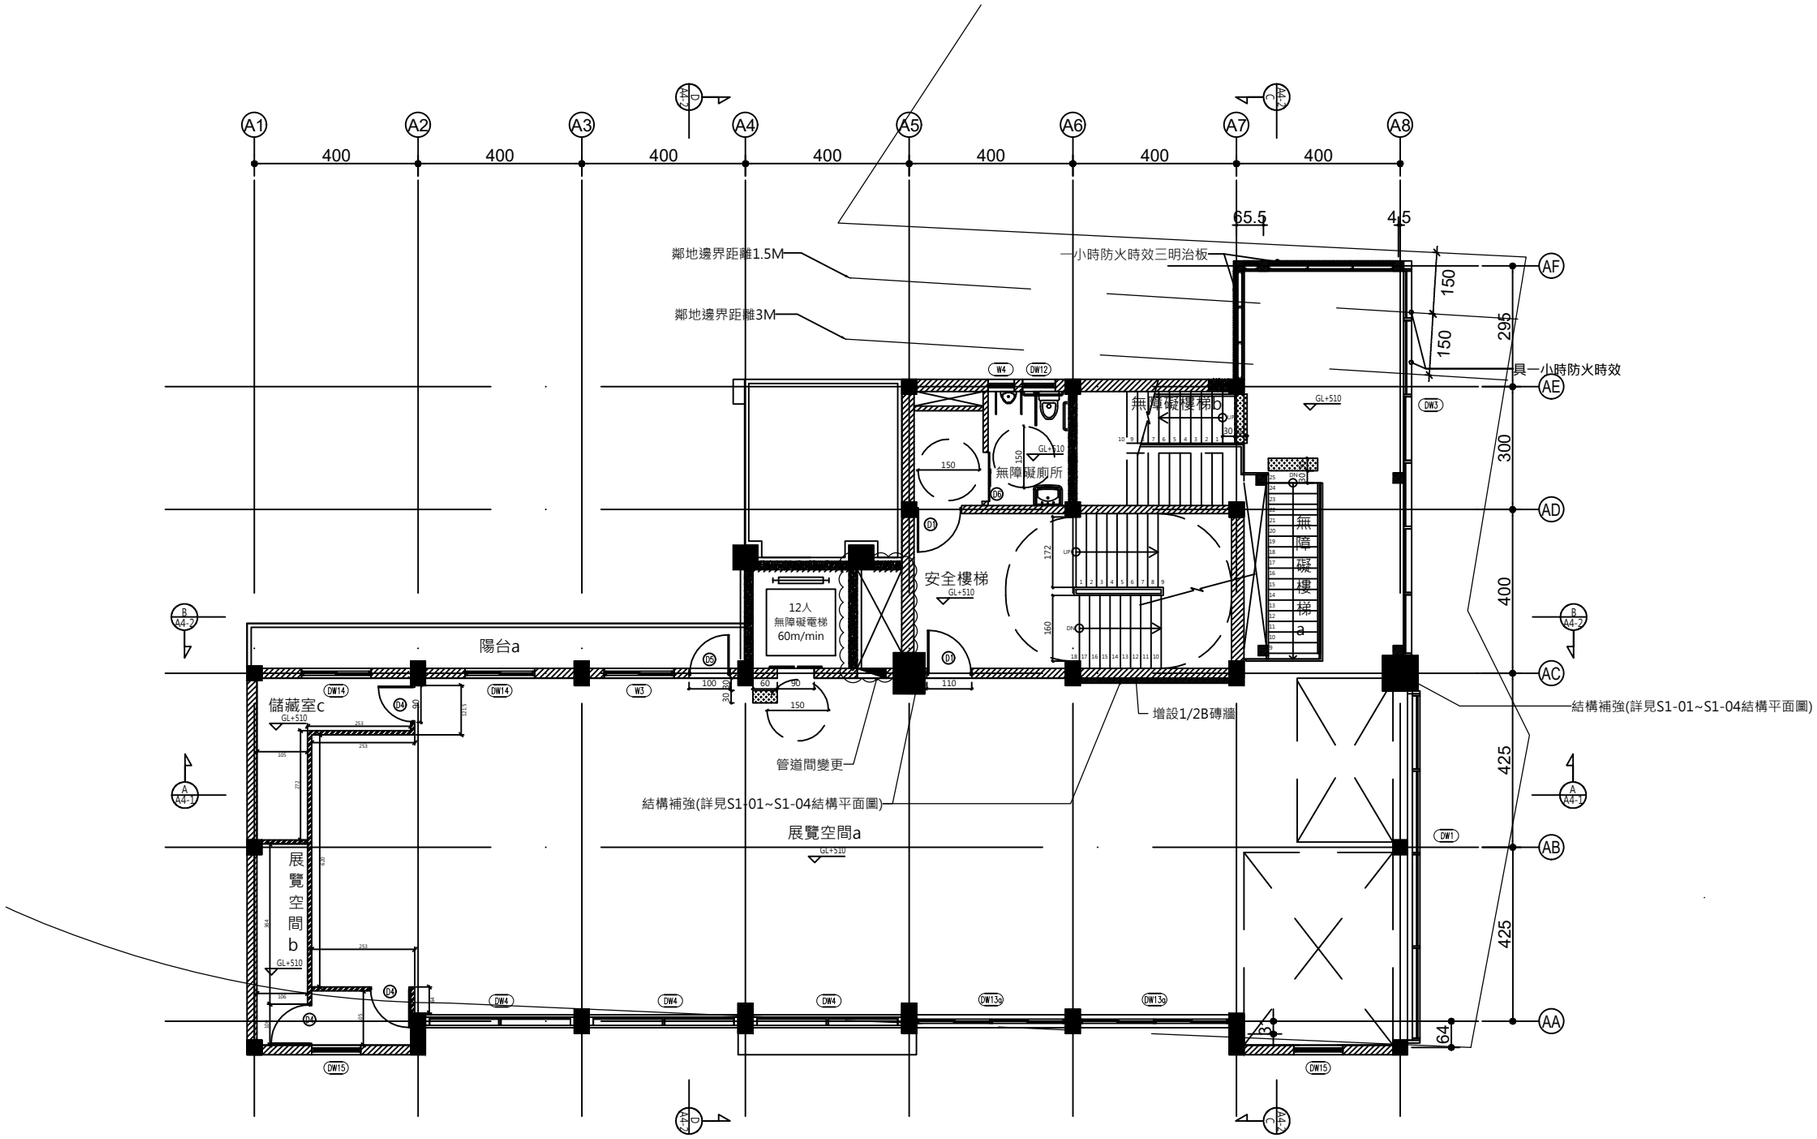

1 / A2-2 二層平面圖

A3=1/150

N

- RC柱
- 鋼柱
- 磚牆
- 三明治板(一小時防火時效)
- RC牆
- 無障礙異材質

川力營造有限公司

新北市林口區粉寮路二段272-8號
電話:(02)2701-5583
yeh13076679@gmail.com.

核章

監造核章

案名
歷史場景服務空間
〈舊公車處〉改善
工程

竣工圖

圖面修正

No.	日期	說明
	111/10	竣工圖

工程編號 Project No.	
日期 Date	111/10
繪圖 Drawn By	
檢核 Checked By	

圖名 Sheet Name

二層平面圖

圖號 Sheet No.

A2-2

比例 Scale	A3:1/150