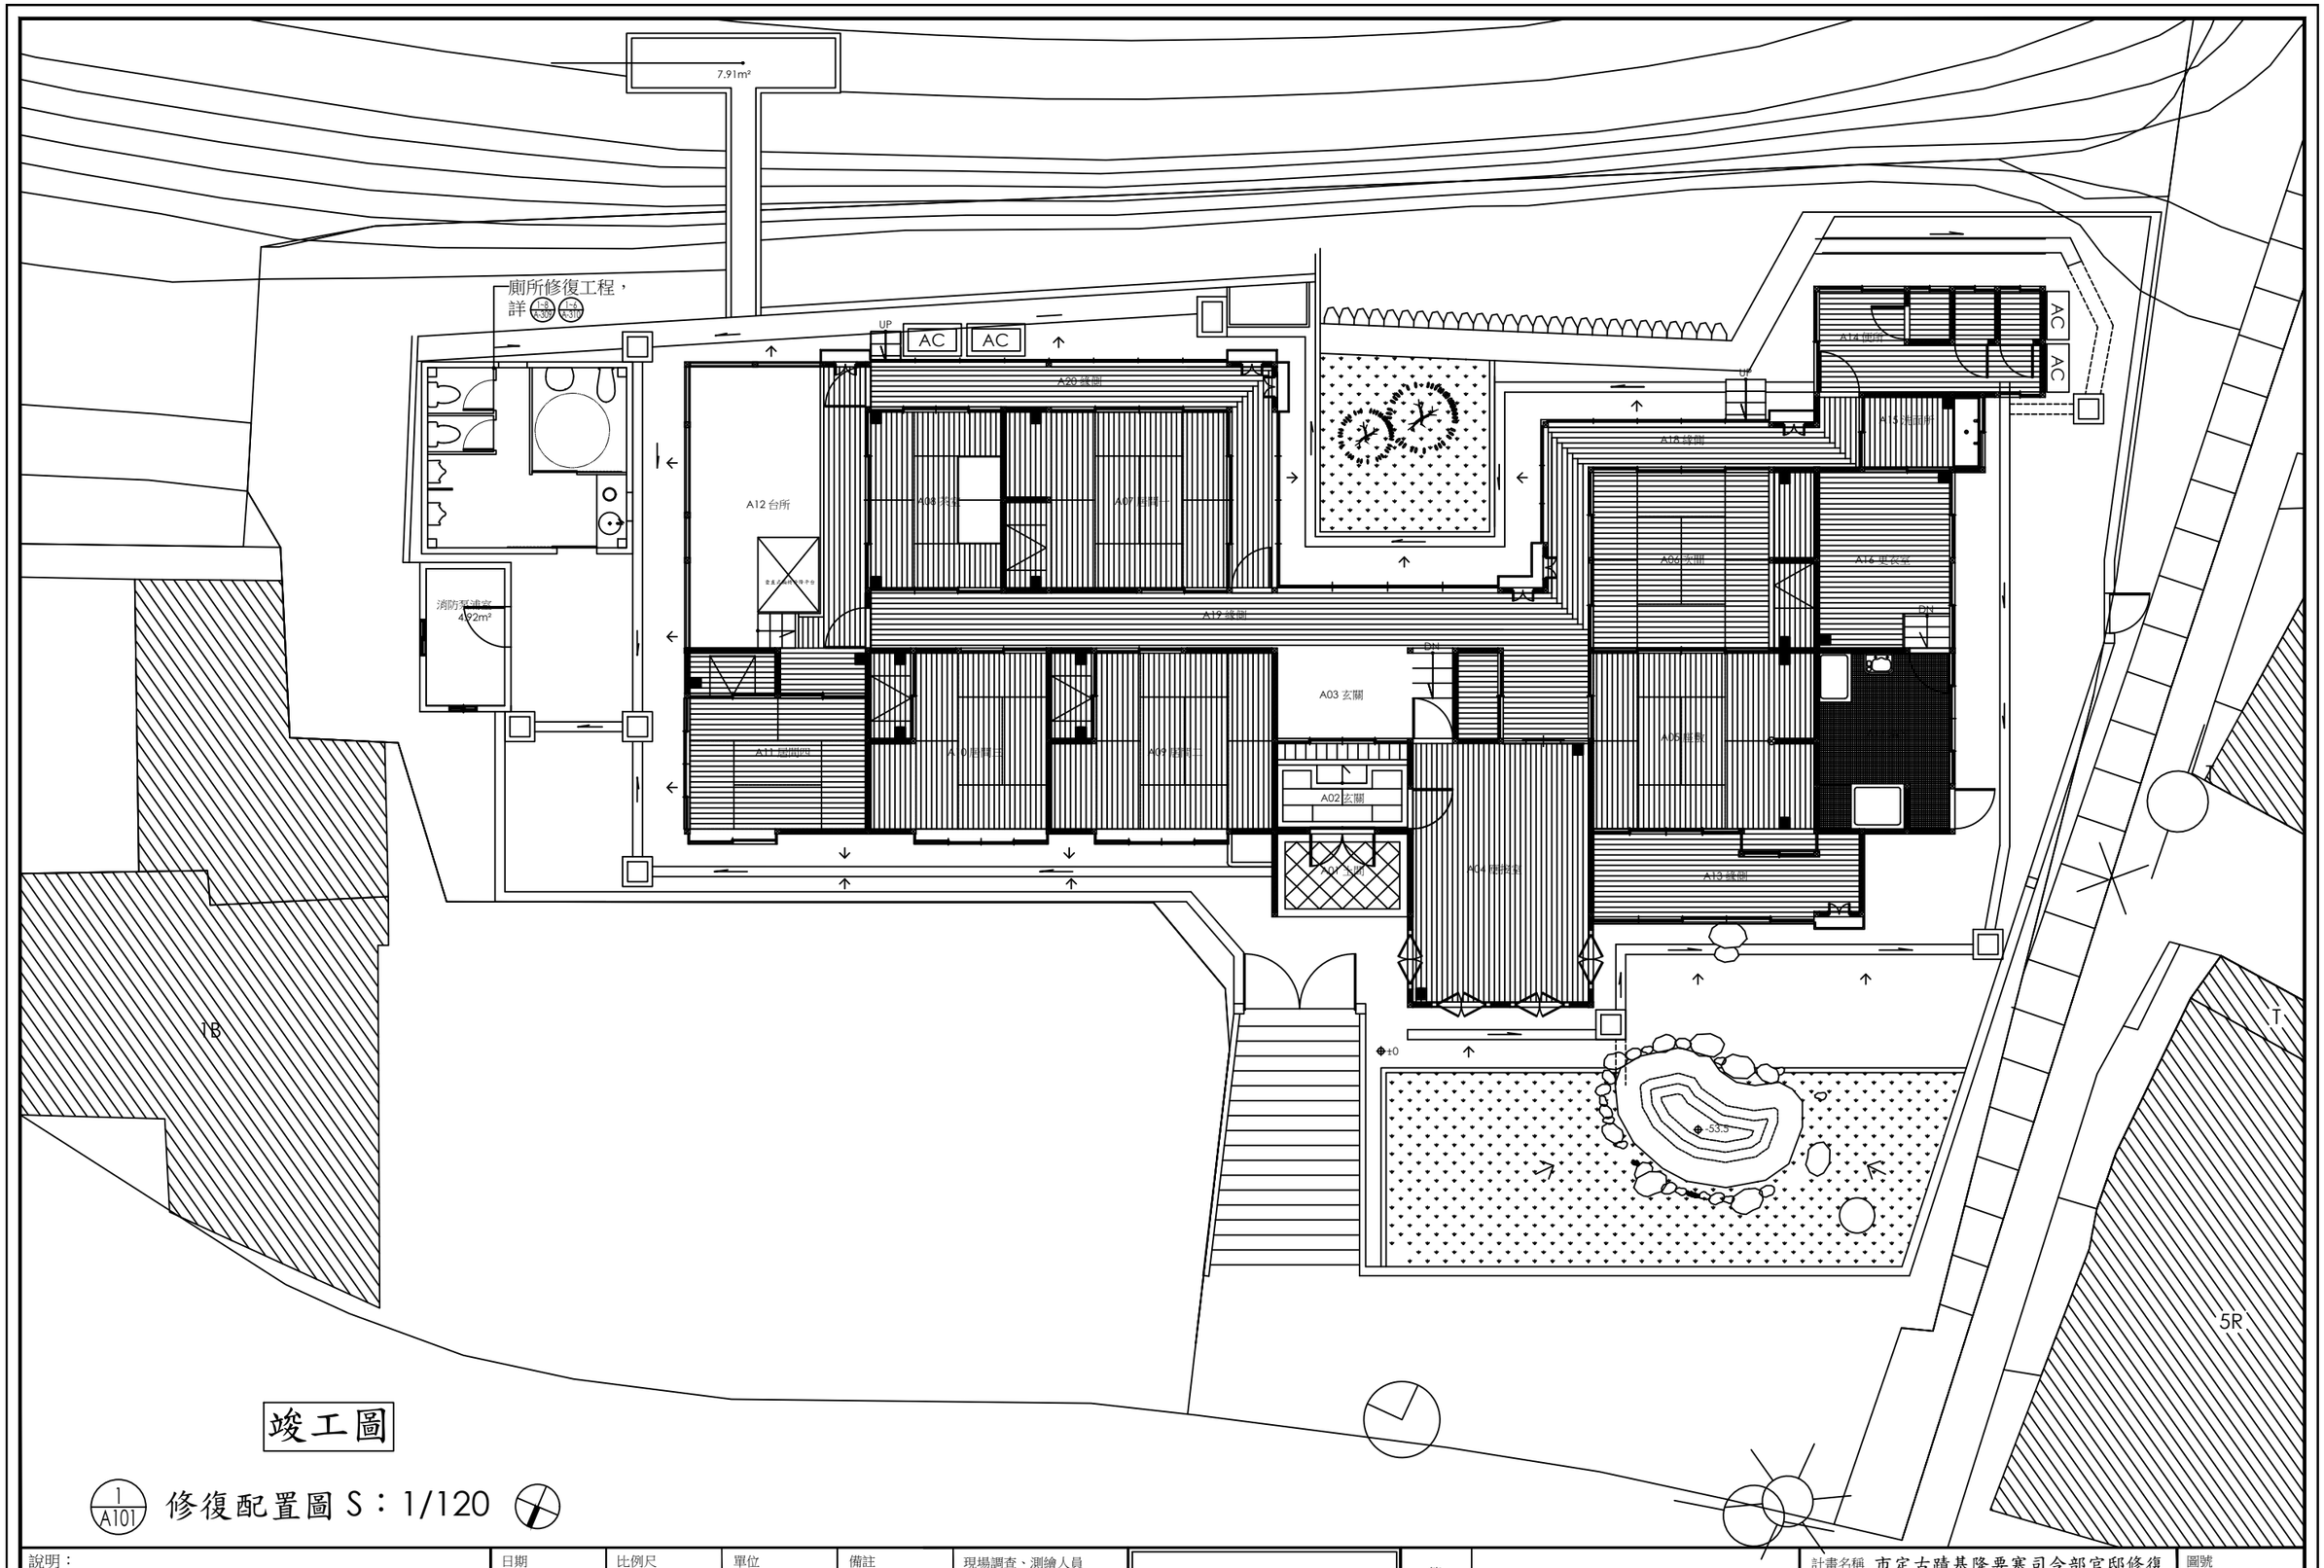

竣工圖

1/A101 修復配置圖 S：1/120

說明：
1.圖面標示之尺寸係現場測繪之結果，修復施作時需確實複測。
2.若標註之尺寸與現況不符時，需以現場實測尺寸為準。
3.現場施作大樣製作圖，請廠商依現場實際狀況，繪製並送審核可後，方可進場施作。

日期	比例尺	單位	備註	現場調查、測繪人員
	1/120	mm		.
核准	校對	設計	繪圖	
.	.	.	.	

承熙建築師事務所
主持人：詹益榮　建築師

簽章／印鑑

計畫名稱 市定古蹟基隆要塞司令部官邸修復再利用工程

圖名 修復配置圖

圖號 A101

張號 7／103